GEWERBEPARK B138
1. Geschoss BESTANDSPLAN

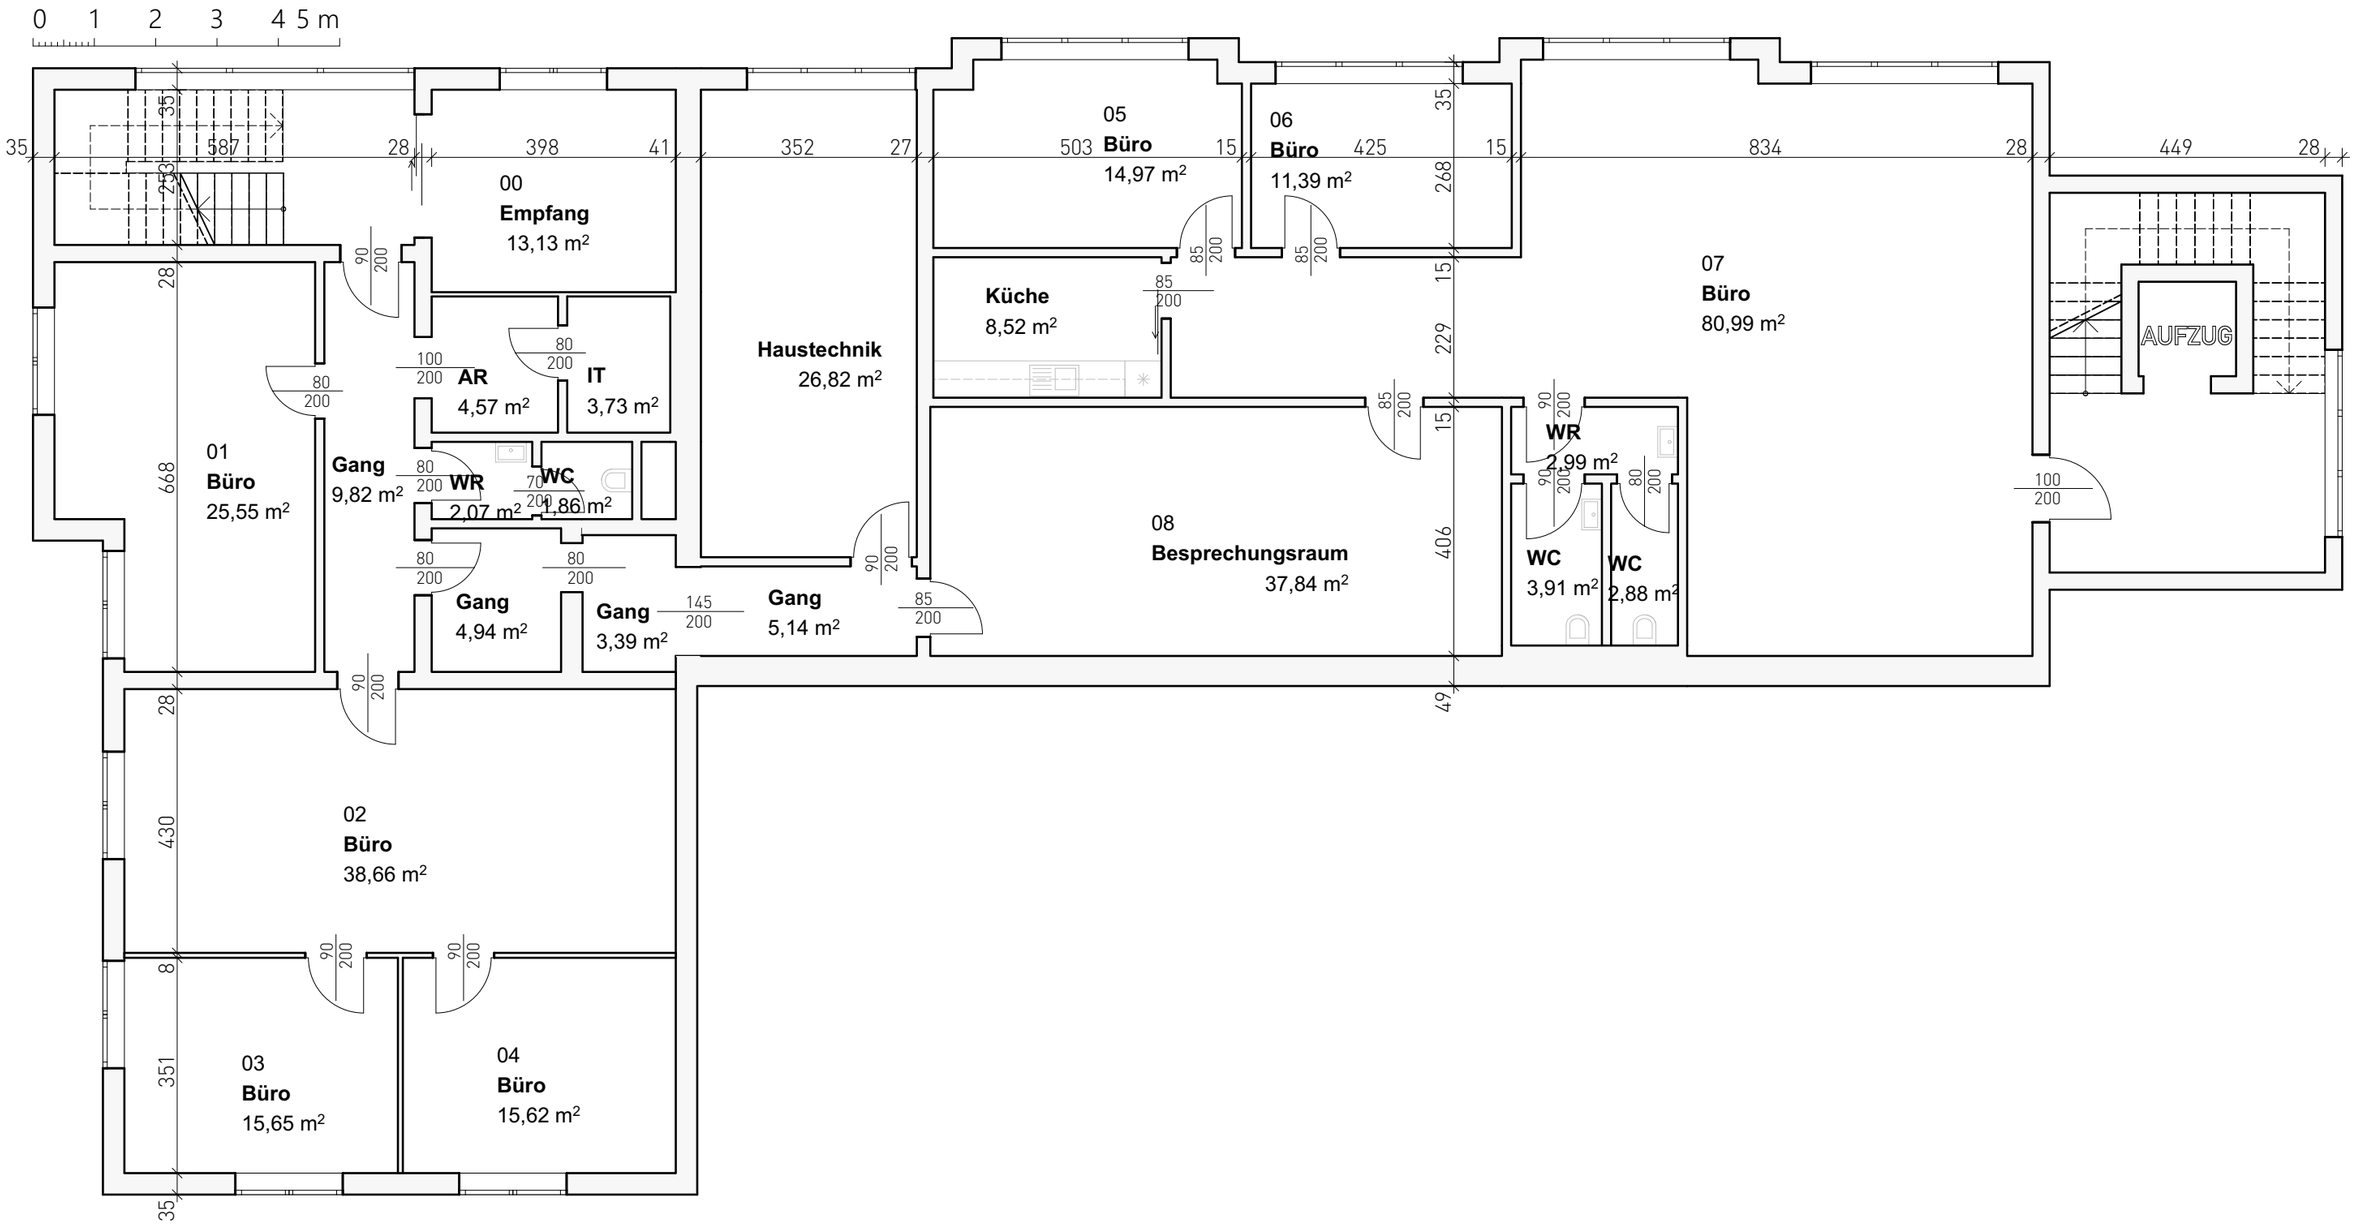

1. Geschoss 1:100